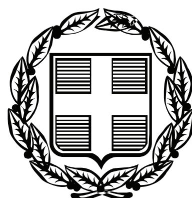


ΕΦΗΜΕΡΙΣ ΤΗΣ ΚΥΒΕΡΝΗΣΕΩΣ

ΤΗΣ ΕΛΛΗΝΙΚΗΣ ΔΗΜΟΚΡΑΤΙΑΣ

ΤΕΥΧΟΣ ΤΕΤΑΡΤΟ **Αρ. Φύλλου 289**

7 Ιουνίου 2010

ΠΕΡΙΕΧΟΜΕΝΑ

ΑΠΟΦΑΣΕΙΣ

ΑΠΟΦΑΣΕΙΣ

Αριθμ.: 2407 (1)

Κήρυξη ως αναδασωτέας καμένης, δημοσίας δασικής έκτασης συνολικού εμβαδού πέντε χιλιάδων τριακοσίων πενήντα έξι τετρ. μέτρων (5.356,00 τ.μ.) στο χωριό Δρυς του Δήμου Κανδάνου.

Ο ΓΕΝΙΚΟΣ ΓΡΑΜΜΑΤΕΑΣ ΠΕΡΙΦΕΡΕΙΑΣ ΚΡΗΤΗΣ

Έχοντας υπόψη:

1) Τις διατάξεις του Ν. 3200/55 περί Διοικητικής Αποκέντρωσης, όπως τροποποιήθηκαν και συμπληρώθηκαν μεταγενέστερα με τις διατάξεις του Ν. 2503/1997.

2) Την υπ' αριθμ. 6730/12-08-03 απόφαση του Γενικού Γραμματέα Περιφέρειας Κρήτης «περί ορισμού εισηγητών και μεταβίβαση εξουσίας, υπογραφής» με εντολή Γενικού Γραμματέα αποφάσεων εγγράφων και άλλων πράξεων στον Γενικό Διευθυντή της Περιφέρειας κ.λπ.», μεταξύ των οποίων και υπογραφή αποφάσεων κηρύξεως αναδασωτέων εκτάσεων.

3) Τις διατάξεις του άρθρου 117 παρ. 3 του Συντάγματος των Ελλήνων.

4) Τις δ/ξεις του Ν. 998/1979 περί προστασίας των δασών κ.λπ. και ειδικότερα του άρθρου 3, όπως τροποποιήθηκε με τον νόμο 3208/2003, ταυ άρθρου 38 παρ. 1 και του άρθρου 41 παρ. 1 αυτού.

5) Τις διαταγές του Υπουργείου Γεωργίας: α) 160417/1180/1980 και β) 182447/3049/1980.

6) Το γεγονός ότι την 9-1-2010 εξερράγη πυρκαγιά σε περιοχή του χωριού Δρυς του Δήμου Κανδάνου η οποία αποτέφρωσε δασική έκταση έκταση συνολικού εμβαδού πέντε χιλιάδων τριακοσκυν πενήντα έξι τετρ. μέτρων (5.356,00τ.μ.) στο χωριό Δρυς του Δήμου Κανδάνου.

7) Την υπ' αριθμ. 1961/13-4-2010 εισηγητική έκθεση της Δ/νσης Δασών Χανίων, με την οποία εισηγείται για τους λόγους που αναφέρονται σ' αυτήν να κηρυχθεί αναδασωτέα η ανωτέρω αναφερομένη καμένη δημόσια δασική έκταση, όπως εμφανίζεται αυτή σε απόσπασμα χάρτη κλίμακας 1:5000 θεωρημένο από την Δ/νρια Δασών Χανίων και προσαρτάται συνημμένα στην παρούσα απόφαση, αποφασίζουμε:

Κηρύσσουμε ως αναδασωτέα την καμένη δημόσια δασική έκταση συνολικού εμβαδού πέντε χιλιάδων τριακοσίων πενήντα έξι τετρ. μέτρων (5.356,00 τ.μ.) στο χωριό Δρυς του Δήμου Κανδάνου.

Η καμένη έκταση του Α τμήματος με στοιχεία οριοθετικής γραμμής «Ε, Ζ, Η, Θ, Ι, Κ, Ε» με εμβαδόν τρεις χιλιάδες τετρακόσια εβδομήντα τέσσερα τετρ. μέτρα (3.474,00)τ.μ. και η έκταση του τμήματος Β με στοιχεία οριοθετικής γραμμής «Α, Β, Γ, Δ, Α» και εμβαδόν χίλια οκτακόσια ογδόντα δύο τετρ. μέτρα (1.882,00)τ.μ., απεικονίζεται κατά θέση, σχήμα, μέγεθος και όρια σε απόσπασμα χάρτη Γ.Υ.Σ. υπ' κλίμακας 1. 5.000, το οποίο είναι θεωρημένο από την Δ/ντρια Δασών Χανίων και συνημμένο στην παρούσα απόφασή μας. Η έκταση καλύπτονταν από αυτοφυή θαμνώδη ξυλώδη βλάστηση των ειδών ρείκι, ασπάλαθο, κουμαριά, σε ποσοστό πάνω από 50% όπως εμφανίζεται από την όμορη βλάστηση της ευρύτερης έκτασης. Έχει έκθεση ως προς τον ορίζοντα Νότια., κλίση περίπου 40-60% και έδαφος αβαθές. Η έκταση τμήματος Α συνορεύει Ανατολικά, Δυτικά και Βόρεια με δασικές εκτάσεις και Νότια με δρόμο. Η έκταση του τμήματος Β συνορεύει Ανατολικά και Δυτικά με δασικές εκτάσεις. Βόρεια με δρόμο και Νότια με ρέμα.

Οι συντεταγμένες των κορυφών με Ε.Γ.Σ. Α. '87 της καμένης έκτασης του τμήματος Α είναι οι εξής:

X=472609.0873	Y=3910459.6669	Z= 0.0000
X=472636.0204	Y=3910470.1378	Z= 0.0000
X=472662.9535	Y=3910475.3640	Z= 0.0000
X=472690.2533	Y=3910491.8236	Z= 0.0000
X=472706.3426	Y=3910500.7974	Z= 0.0000
X=472692.0300	Y=3910520.8372	Z= 0.0000
X-472599.5972	Y=3910499.4769	Z= 0.0000

Οι συντεταγμένες των κορυφών με Ε.Γ.Σ.Α. '87 της καμένης έκτασης του τμήματος Β είναι οι εξής:

X=472629.2942 Y=3910453.6781 Z= 0.0000
X=472698.4883 Y=3910477.2424 Z= 0.0000
X=472709.3254 Y=3910452.8329 Z= 0.0000
X=472637 1485 Y=3910430.8671 Z= 0.0000

Σκοπός για τον οποίο κηρύσσεται αναδασωτέα η έκταση αυτή είναι η διατήρηση του δασικού χαρακτήρα της, η αποκατάσταση με φυσική αναγέννηση ή τεχνητή αναδάσωση της καμένης δασικής βλάστησης και ο αποκλεισμός της αλλαγής χρήσης της.


Η απόφαση αυτή να δημοσιευθεί στην Εφημερίδα της Κυβερνήσεως.

Ηράκλειο, 29 Απριλίου 2010

Ο Γενικός Γραμματέας Περιφέρειας

ΑΘΑΝΑΣΙΟΣ ΚΑΡΟΥΝΤΖΟΣ

ΕΘΝΙΚΟ ΤΥΠΟΓΡΑΦΕΙΟ
Για τεχνικούς λόγους στο σχεδιάγραμμα, έγινε σμίκρυνση, κατά ποσοστό 79%

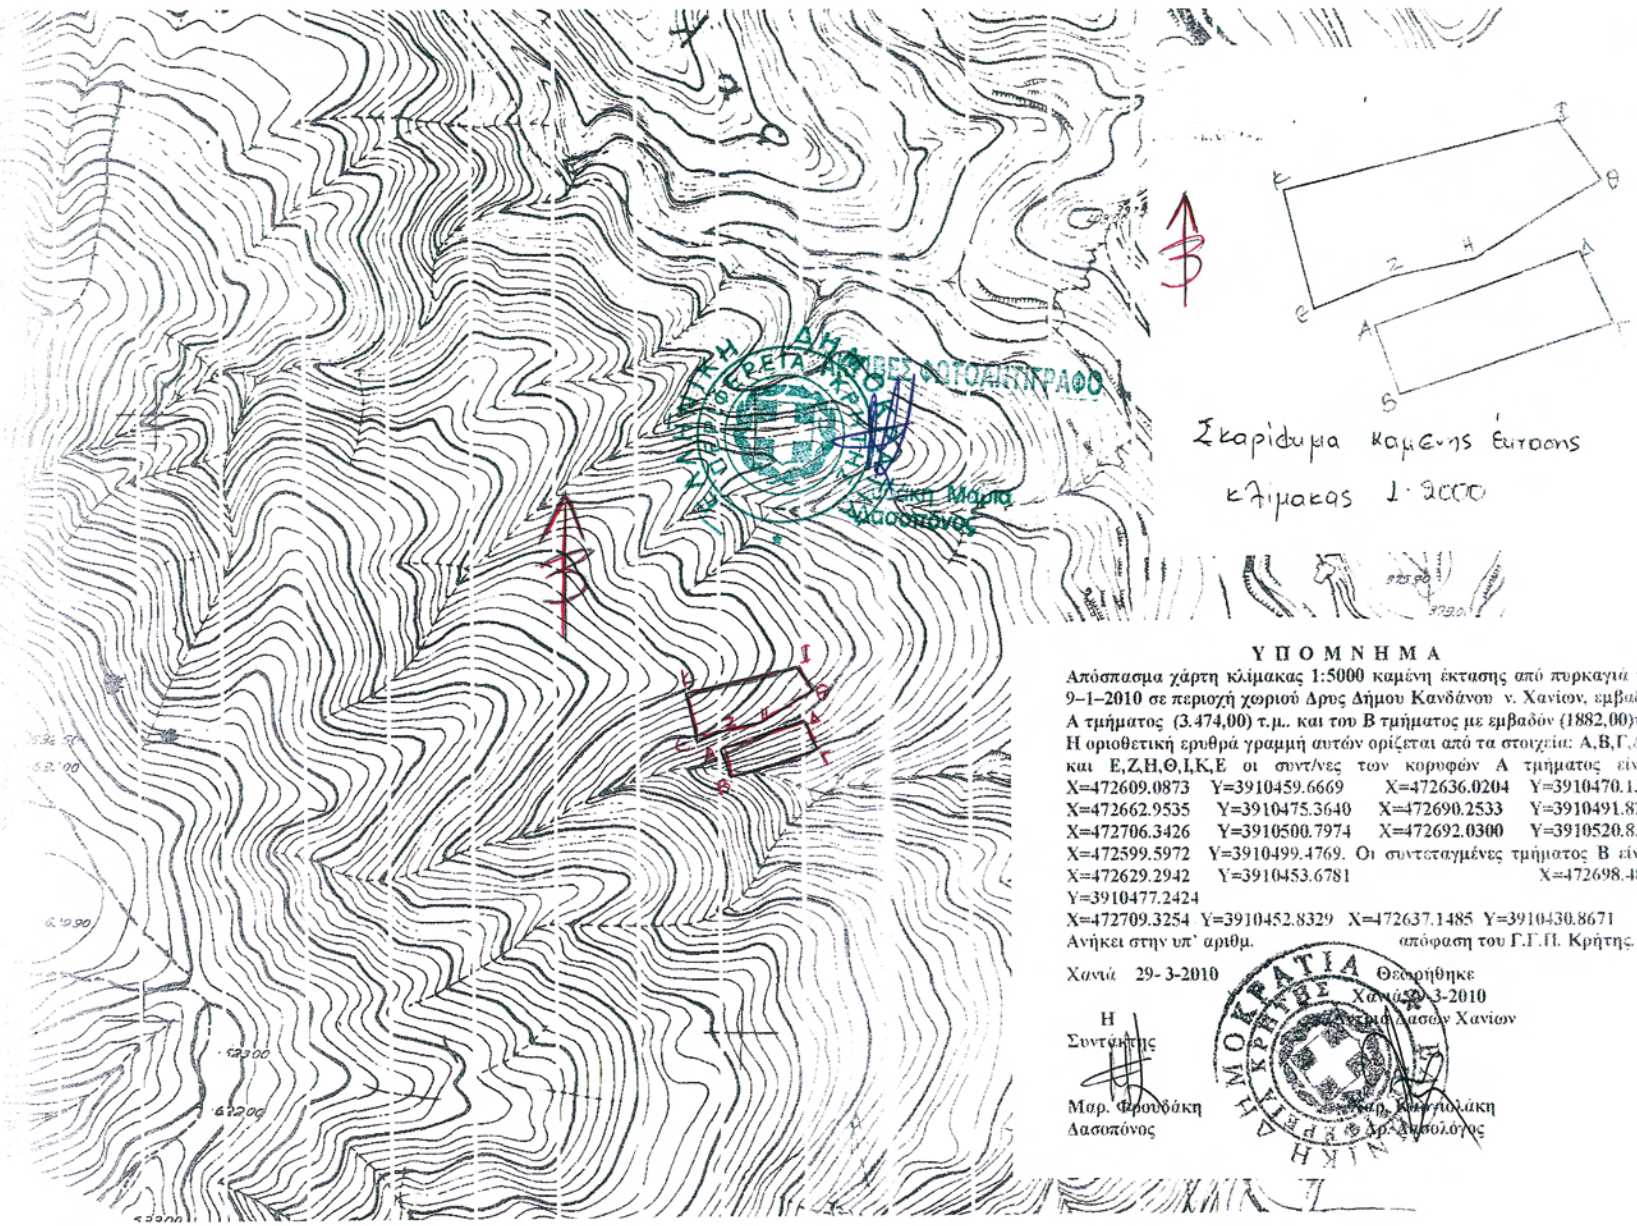

Αριθμ. 1285 (2)

Καθορισμός χρήσης γης ακινήτου στο Σπάρτο του Δήμου Ελίμειας.

Ο ΝΟΜΑΡΧΗΣ ΚΟΖΑΝΗΣ

Έχοντας υπόψη:

1) Το Ν. 1512/11-1-85 (ΦΕΚ 4Δ) και ειδικότερα το άρθρο 3 παρ. 1 αυτού.

2) Το Ν. 1337/12-3-83 (ΦΕΚ 33Δ/14-3-83) για επέκταση πολεοδομικών σχεδίων κ.τ.λ.

3) Το Ν. 360/1976 για τη Χωροταξία και το Περιβάλλον.

4) Το Ν. 1032/1980 για τη σύσταση του Υπ. ΧΟΠ.

5) Την με αρίθμ. 15/2010 απόφαση του Δημοτικού Συμβουλίου Ελίμειας.

6) Τα με αριθμ. Πρωτ. έγγραφα της Δ/νσης Αγροτικής ανάπτυξης της Ν.Α. Κοζάνης.

7) Το με αριθμ. Πρωτ. 70318/2065/1-10-2009 έγγραφο του Τμήματος Περιβαλλοντικού και Χωροταξικού σχεδιασμού της Δ/νσης Περιβάλλοντος και Χωροταξίας της Περιφέρειας Δυτικής Μακεδονίας.

8) Το με αριθμ. οικ. 1398/2010 έγγραφο Τμήματος Πολεοδομίας της Δ/νσης Πολεοδομίας και Περιβάλλοντος της Ν.Α. Κοζάνης.

9) Το με αριθμ. Πρωτ. 527/19-4-2010 έγγραφο της Τοπογραφικής Υπηρεσίας Ν.Α. Κοζάνης.

10) Το με αριθμ. πρωτ. 5214/9-10-2009 έγγραφο του Υπουργείου Πολιτισμού Λ' Εφορείας Προϊστορικών και Κλασικών Αρχαιοτήτων.

11) Το με αριθμ. 2047/12-8-8-2009 έγγραφο του Υπουργείου Πολιτισμού 17η Εφορεία Βυζαντινών Αρχαιοτήτων.

12) Το με αριθμ. πρωτ. ΔΥ και ΚΠ/6059/2-9-2009 έγγραφο του τμήματος Δημ. Υγιεινής της Δ/νσης Υγείας και Κοιν. Πρόνοιας της Ν.Α. Κοζάνης.

13) Το με αριθμ. πρωτ. έγγραφο της Κτηματικής Υπηρεσίας Κοζάνης.

14) Το με αριθμ. πρωτ. 912/30-7-2009 έγγραφο της Δ/νσης Τουρισμού της Γενικής Δ/νσης Περιςιέρειας Δυτικής Μακεδονίας.

15) Το με αριθμ. Πρωτ. 75319/2131/6-8-2009 έγγραφο του Δασαρχείου Κοζάνης.

16) Δύο (2) τοπογραφικά διαγράμματα του Διπλ. Αγρ. Τοπ. Μηχανικού Αθανασίου Μπούρτζου όπου απεικονίζεται η θέση του προς παραχώρηση τεμαχίου.

17) α) Το Ν. 2218/13-6-94 (ΦΕΚ 90Α/13-6-94) περί «ίδρυσης Νομαρχιακής Αυτοδιοίκησης κ.τ.λ.» όπως συμπληρώθηκε με το Ν. 2240/15-9-949 ΦΕΚ 153Α/15-9-94).

β) Την με αριθμό 19/31-3-95 (ΦΕΚ 326Β/27-4-95) απόφαση Νομαρχιακού Συμβουλίου Κοζάνης.

18) Το γεγονός ότι δεν προκαλεί δαπάνη η υπ' όψη παραχώρηση σε βάρος του προϋπολογισμού του οικείου Ο.Τ.Α., αποφασίζουμε:

Καθορίζουμε ως χρήση γης τη λειτουργία που γενικά εξυπηρετεί την κατασκευή βιολογικού καθαρισμού. Το υπόψη τεμάχιο, συνολικής έκτασης 17700 τ.μ., όπως απεικονίζεται στο συνημμένο τοπογραφικό διάγραμμα που υπογράφεται από τον Διπλ. Αγρ. Μηχανικό Μπούρτζο Αθανάσιο, βρίσκεται στο Σπάρτο του Δήμου Ελίμεια στο με αριθμ. 1061 χερσολείβαδο κοινόχρηστο οριστικής διανομής 1930.

Το υπόψη Τοπογραφικό Διάγραμμα θεωρήθηκε από την Υπηρεσία μας και αποτελεί αναπόσπαστο τμήμα της παρούσας.

Η απόφαση αυτή να δημοσιευθεί στην Εφημερίδα της Κυβερνήσεως.

Ο Νομάρχης

ΓΕΩΡΓΙΟΣ ΔΑΚΗΣ

408

ΡΕΜΑ

408

588

ΧΕΡΣΟΛΙΒΑΔΙΚΗ ΕΚΤΑΣΗ

609

609

815 1061

ΧΕΡΣΟΛΙΒΑΔΙΚΗ ΕΚΤΑΣΗ

ΠΡΟΣ ΣΠΑΡΤΟ

A3

A2

815 1061

ΧΕΡΣΟΛΙΒΑΔΙΚΗ ΕΚΤΑΣΗ

A1


A10

ΔΕΥΤΕΡΕΥΟΥΣΑ ΕΠΑΡΧΙΑΚΗ ΟΔΟΣ ΚΑΙΣΑΡΕΙΑΣ- ΣΠΑΡΤΟΥ

ΠΡΟΣ ΚΑΙΣΑΡΕΙΑ

ΕΘΝΙΚΟ ΤΥΠΟΓΡΑΦΕΙΟ


Για τεχνικούς λόγους στο σχεδιάγραμμα, έγινε σμίκρυνση, κατά ποσοστό 32%

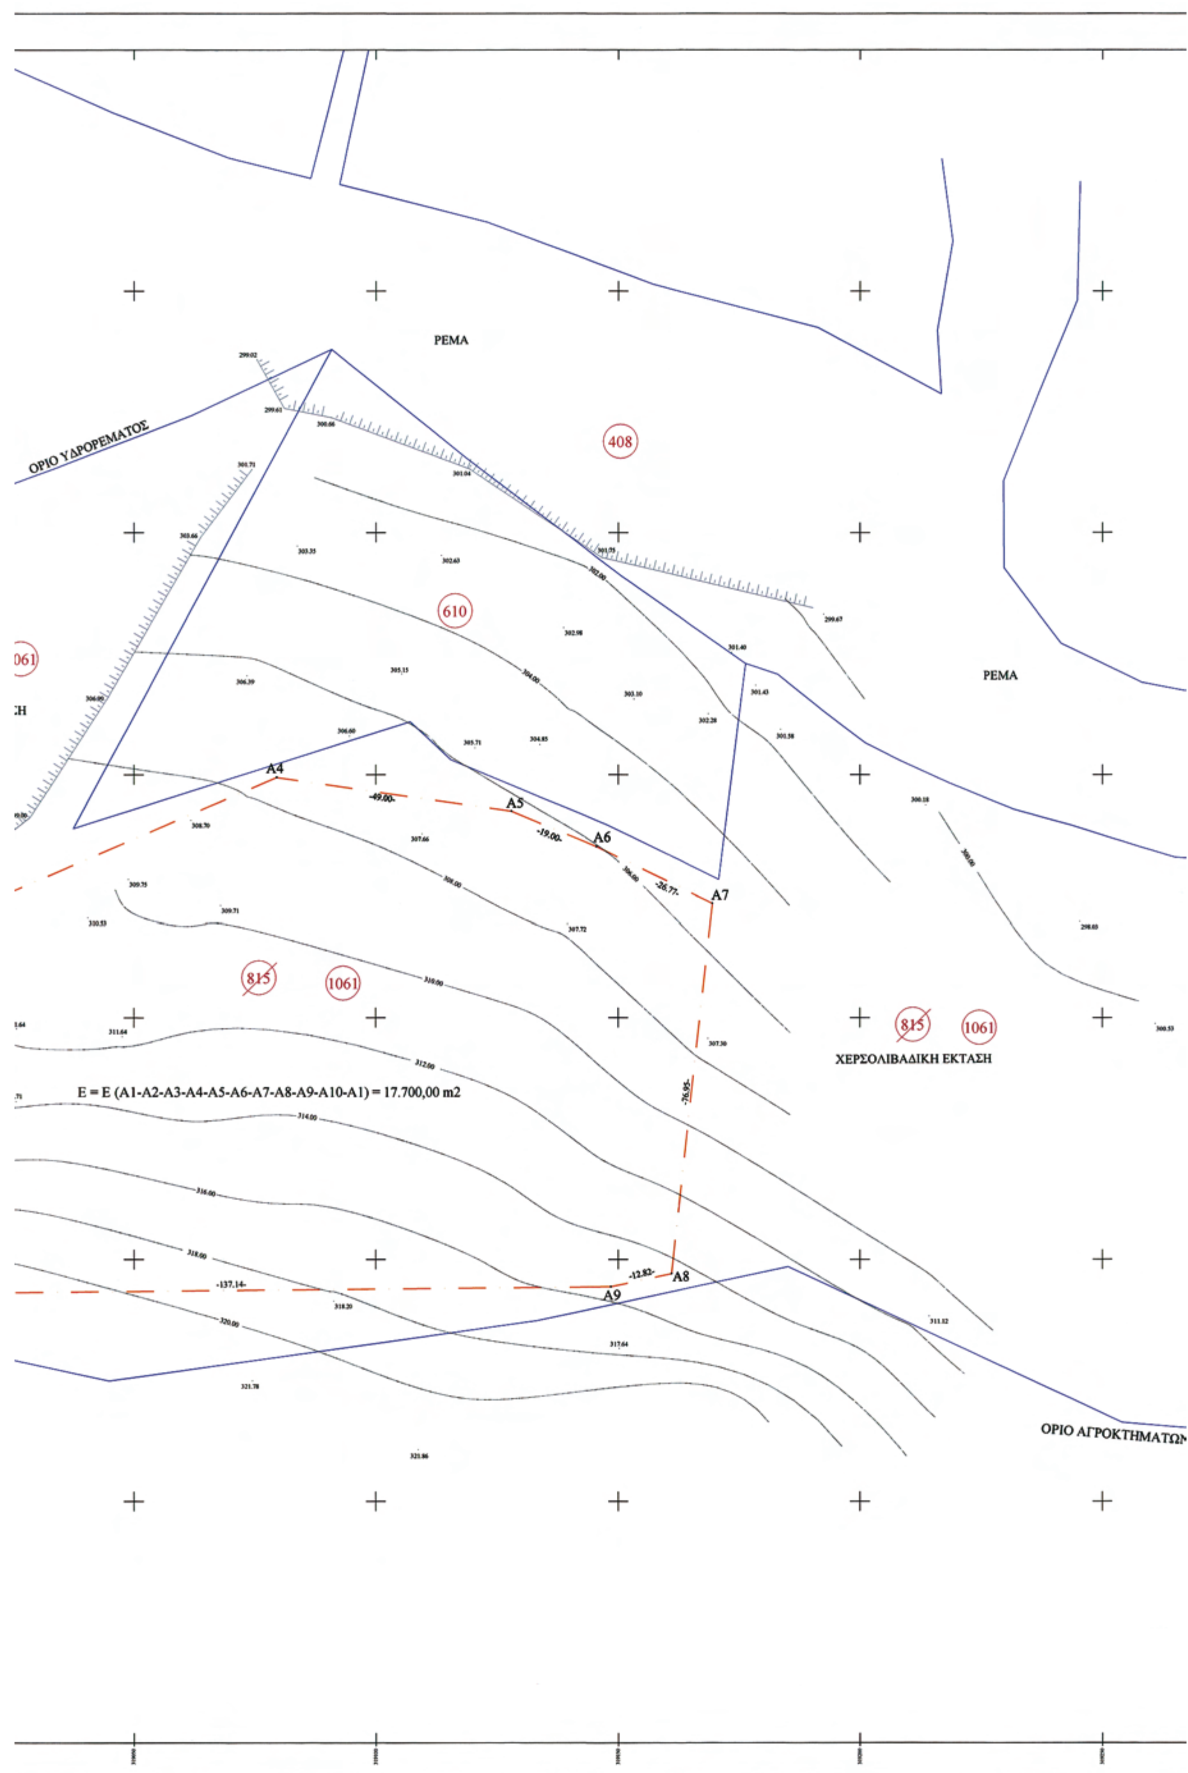
ΡΕΜΑ
ΟΡΙΟ ΥΔΡΟΡΕΜΑΤΟΣ
408
610
1061
ΡΕΜΑ
A4
-49.00-
A5
-19.00-
A6
-26.77-
A7
815
1061
815
1061
ΧΕΡΣΟΛΙΒΑΔΙΚΗ ΕΚΤΑΣΗ
E = E (A1-A2-A3-A4-A5-A6-A7-A8-A9-A10-A1) = 17.700,00 m2
-76.95-
-137.14-
-12.82-
A8
A9
ΟΡΙΟ ΑΓΡΟΚΤΗΜΑΤΩΝ

408

ΑΤΩΝ ΣΠΑΡΤΟΥ-ΚΑΙΣΑΡΕΙΑΣ


ΧΑΡΤΗΣ ΓΥΣ (Νο 4236_2) - ΚΛΙΜΑΚΑ 1: 5000 -ΑΚΡΙΒΕΣ ΑΠΟΣΠΑΣΜΑ

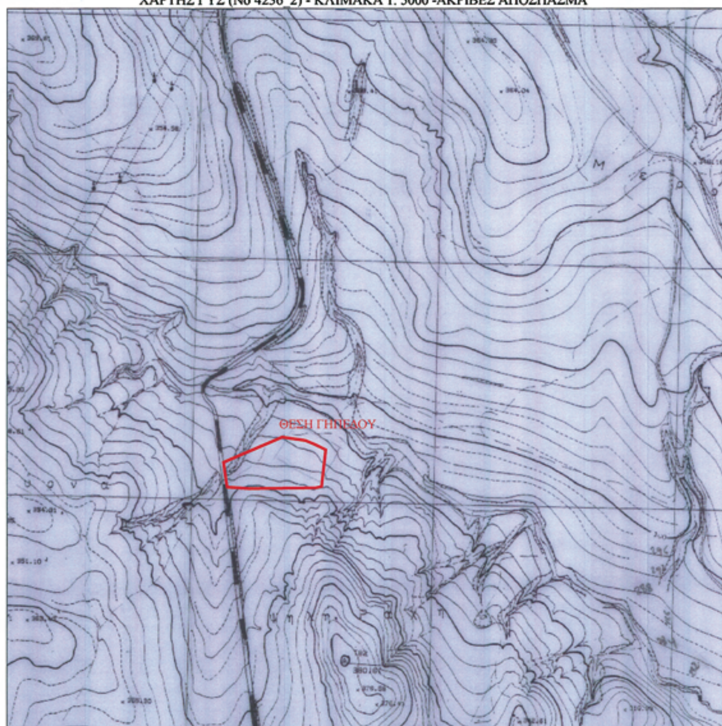

ΧΑΡΤΗΣ ΓΥΣ (ΦΥΛΛΟ ΛΙΒΑΔΕΡΟ) - ΚΛΙΜΑΚΑ 1: 50000 -ΑΚΡΙΒΕΣ ΑΠΟΣΠΑΣΜΑ



ΔΙΑΝΟΜΗ ΑΓΡ

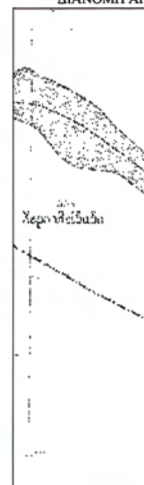

ΟΡΟΙ ΔΟΜΗΣ

Π.Δ 24/31-5-198

ΕΙΔΙΚΕΣ ΔΙΑΤ

Έργα ύδρευσης-

(Παρέκλιση των

Ελάχιστο Εμβα

Μέγιστη κάλυψ

Μέγιστος συντε

Ελάχιστες αποσ

Μέγιστος κατά

ΕΜΒΑΔΟΝ

Ε(Α1-Α2-Α3-Α

ΔΗΛΩΣΗ Μ

Ο υπογεγραμμέν
το με τα στοιχεί
αποτελεί τμήμα
και είναι σύμφω


ΔΗΛΩΣΗ Δ

Ο υπογεγραμμέν
το με τα στοιχεί
Στο παραπάνω γ
έχουν υλοποιηθε

Αριθμός τεμαχίου	ΦΕΡ
(8~~10~~) ή (1061)	ΥΠΟ ΑΝΑΠ

ΠΑΡΑΤΗΡΗΣΕΙΣ : 1. Το τεμά
παραχώ
2. Το υπόβ
3. Ισοδιάσ

Η ΑΓΡΟΚΤΗΜΑΤΟΣ ΣΠΑΡΤΟΥ ΕΤΟΥΣ 1930- ΚΛΙΜΑΚΑ 1: 5000-ΑΚΡΙΒΕΣ ΑΠΟΣΠΑΣΜΑ

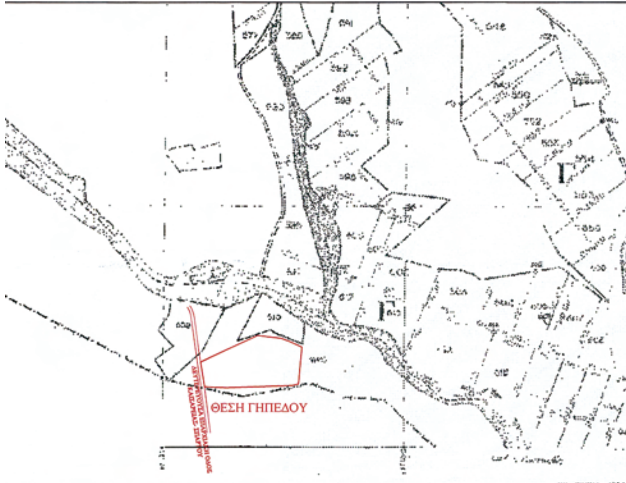

ΣΥΝΤΕΤΑΓΜΕΝΕΣ ΚΟΡΥΦΩΝ

α/α	X	Ψ
A1	318965.963	4449995.947
A2	318961.147	4450030.409
A3	318958.861	4450047.520
A4	319079.474	4450099.460
A5	319127.977	4450092.503
A6	319145.517	4450085.200
A7	319169.612	4450073.535
A8	319161.028	4449997.063
A9	319148.490	4449994.375
A10	319011.351	4449993.052

ΓΕΩΔΑΙΤΙΚΑ ΣΤΟΙΧΕΙΑ
DATUM : Ε.Γ.Σ.Α. 87
ΕΛΛΕΙΨΟΕΙΔΕΣ : GRS 80
ΠΡΟΒΟΛΗ : ΕΓΚΑΡΣΙΑ ΜΕΡΚΑΤΟΡΙΚΗ (U.T.M.)
ΣΥΝΤ. ΚΛΙΜΑΚΑΣ : Ko = 1.000003 (για λο =24°)

ΣΥΝΤΕΤΑΓΜΕΝΕΣ ΚΟΡΥΦΩΝ

α/α	X	Ψ
A1	-7928.592	-7473.513
A2	-7934.197	-7439.171
A3	-7936.875	-7422.117
A4	-7817.485	-7367.426
A5	-7768.836	-7373.269
A6	-7751.133	-7380.168
A7	-7726.777	-7391.277
A8	-7733.606	-7467.926
A9	-7746.079	-7470.901
A10	-7883.150	-7475.367

ΓΕΩΔΑΙΤΙΚΑ ΣΤΟΙΧΕΙΑ
ΠΡΟΒΟΛΙΚΟ ΣΥΣΤΗΜΑ : HATT
ΕΛΛΕΙΨΟΕΙΔΕΣ : BESSEL
ΠΡΟΒΟΛΗ : ΑΖΙΜΟΥΘΙΑΚΗ ΙΣΑΠΕΧΟΥΣΑ
Φ= 40° 15 ' Λ= -1° 45 ' από Αθήνα (μεγάλο φύλλο)

ΟΜΗΣΗΣ (Άρθρο 7)

1-5-1985 (ΦΕΚ 270 Δ ')
Σ ΔΙΑΤΑΞΕΙΣ (ΑΡΘΡΟ 7)
ρευσης-αποχέτευσης(βιολογικός καθαρισμός)
ιση των διατάξεων του άρθρου 1)
ο Εμβαδόν 500 m2
η κάλυψη 50%
ς συντελεστής δόμησης 1,20
ες αποστάσεις από τα όρια του γηπέδου 2,50 m
ς κατά όγκο συντελεστής εκμετάλευσης 5

ΣΥΝΤΕΤΑΓΜΕΝΕΣ ΚΟΡΥΦΩΝ

α/α	X	Ψ
A1	586.975	3624.994
A2	581.331	3659.329
A3	578.634	3676.380
A4	697.962	3731.206
A5	746.618	3725.418
A6	764.329	3718.539
A7	788.697	3707.457
A8	781.954	3630.800
A9	769.485	3627.811
A10	632.419	3623.191

ΑΔΟΝ ΓΗΠΕΔΟΥ


2-A3-A4-A5-A6-A7-A8-A9-A10-A1) = 17700,00 m2

ΓΕΩΔΑΙΤΙΚΑ ΣΤΟΙΧΕΙΑ
ΠΡΟΒΟΛΙΚΟ ΣΥΣΤΗΜΑ : HATT
ΕΛΛΕΙΨΟΕΙΔΕΣ : BESSEL
ΠΡΟΒΟΛΗ : ΑΖΙΜΟΥΘΙΑΚΗ ΙΣΑΠΕΧΟΥΣΑ
Φ= 40° 09 ' Λ= -1° 51 ' από Αθήνα (μικρό φύλλο)

ΣΗ ΜΗΧΑΝΙΚΟΥ

γραμμένος Μπούρτζος Αθανάσιος Αγρονόμος Τοπογράφος Μηχανικός, δηλώνω ότι
στοιχεία (A1,A2,A3,A4,A5,A6,A7,A8,A9,A10,A1) γήπεδο βρίσκεται εκτός σχεδίου,
ί τμήμα του υπ' αριθμ. ~~815~~ (1061) τεμαχίου του Αγροκτήματος Σπάρτου έτους 1930
ι σύμφωνα με τις κείμενες πολεοδομικές διατάξεις άρτιο και οικοδομήσιμο.

Ο Μηχανικός

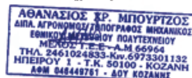

ΣΗ ΔΗΜΑΡΧΟΥ

γραμμένος Ματιάκης Αθανάσιος, Δήμαρχος Ελίμειας, δηλώνω ότι
στοιχεία (A1,A2,A3,A4,A5,A6,A7,A8,A9,A10,A1) γήπεδο βρίσκεται εκτός σχεδίου.
απάνω γήπεδο που θα οικοδομηθεί , τα όρια έχουν υποδειχθεί από εμένα και
λοποιηθεί σωστά.

Ο Δήμαρχος



ΥΠΟΜΝΗΜΑ

(μπλε γραμμή)	Όρια γηπεδικών εκτάσεων (αγροτεμαχίων) από Διανομή του Υπουργείου Αγροτικής Ανάπτυξης και Τροφίμων.
(κόκκινη διακεκομμένη)	Όριο γηπεδικής έκτασης για την κατασκευή του βιολογικού.
(1061)	Κτηματολογικός αριθμός σύμφωνα με τη Διανομή του Υπουργείου Αγροτικής Ανάπτυξης και Τροφίμων.
(γραμμή)	Αποτύπωση υφιστάμενης κατάστασης.
A1	Όριο γηπεδικής έκτασης που προορίζεται για το βιολογικό.

ΑΘΑΝΑΣΙΟΣ ΧΡ. ΜΠΟΥΡΤΖΟΣ

ΚΤΗΜΑΤΟΛΟΓΙΚΟΣ ΠΙΝΑΚΑΣ

ΦΕΡΟΜΕΝΟΣ ΙΔΙΟΚΤΗΤΗΣ	ΕΙΔΟΣ ΚΑΛΛΙΕΡΓΕΙΑΣ	ΕΜΒΑΔΟΝ(m2)	ΠΑΡΑΤΗΡΗΣΕΙΣ
ΥΠΟΥΡΓΕΙΟ ΑΓΡΟΤΙΚΗΣ ΑΝΑΠΤΥΞΗΣ ΚΑΙ ΤΡΟΦΙΜΩΝ	ΧΕΡΣΟΛΕΙΒΑΔΟ-ΚΟΙΝΟ	131.875,00	ΔΙΑΝΟΜΗ ΑΓΡΟΚΤΗΜΑΤΟΣ ΣΠΑΡΤΟΥ 1930

1. Το τεμάχιο (815) του αγροκτήματος Σπάρτου (Διανομή Έτους 1930), επί του οποίου ευρίσκεται η έκταση (με Εμβαδόν Ε), της οποίας αιτείται η παραχώρηση από το Δήμο Ελίμειας, με απόφαση του Νομάρχη Κοζάνης (ημερομηνία 18-3-77), έχει μετονομασθεί σε (1061).
2. Το υπόβαθρο προήλθε από ψηφιοποίηση των διαγραμμάτων διανομής Σπάρτου.
3. Ισοδιάσταση ισοϋψων καμπυλών 2 μ.

4		26-02-2010	ΤΕΤΑΡΤΗ ΕΚΔΟΣΗ	Ν. ΚΙΟΥΛΟΓΛΟΥ	Ν. ΚΙΟΥΛΟΓΛΟΥ	ΑΘ. ΜΠΟΥΡΤΖΟΣ
3		14-10-2009	ΤΡΙΤΗ ΕΚΔΟΣΗ	Ν. ΚΙΟΥΛΟΓΛΟΥ	Ν. ΚΙΟΥΛΟΓΛΟΥ	ΑΘ. ΜΠΟΥΡΤΖΟΣ
2		13-05-2009	ΔΕΥΤΕΡΗ ΕΚΔΟΣΗ	Ν. ΚΙΟΥΛΟΓΛΟΥ	Ν. ΚΙΟΥΛΟΓΛΟΥ	ΑΘ. ΜΠΟΥΡΤΖΟΣ
1		10-11-2000	ΑΡΧΙΚΗ ΕΚΔΟΣΗ	Ν. ΚΙΟΥΛΟΓΛΟΥ	Ν. ΚΙΟΥΛΟΓΛΟΥ	ΑΘ. ΜΠΟΥΡΤΖΟΣ
CAD	HAND	ΗΜ/ΝΙΑ DATE	ΠΕΡΙΓΡΑΦΗ DESCRIPTION	ΣΧΕΔΙΑΣΤΗΚΕ DRAWN	ΣΥΝΤΑΧΘΗΚΕ DESIGNED	ΕΛΕΓΧΘΗΚΕ CHECKED
ΕΚΔΟΣΗ-VERSION						
ΘΕΣΗ PLACE	ΔΗΜΟΣ ΕΛΙΜΕΙΑΣ - Τ.Δ ΣΠΑΡΤΟΥ		ΑΡΙΘΜΟΣ ΣΧΕΔΙΟΥ DRAWING No	UGYTH01	ΚΛΙΜΑΚΑ SCALE	1:500
ΘΕΜΑ TITLE	ΤΟΠΟΓΡΑΦΙΚΟ - ΚΤΗΜΑΤΟΓΡΑΦΙΚΟ ΔΙΑΓΡΑΜΜΑ ΓΗΠΕΔΟΥ ΚΑΤΑΣΚΕΥΗΣ ΒΙΟΛΟΓΙΚΟΥ ΚΑΘΑΡΙΣΜΟΥ ΟΙΚΙΣΜΩΝ ΔΗΜΟΥ ΕΛΙΜΕΙΑΣ					
ΣΤΑΔΙΟ PROJ. PHASE	ΠΡΟΜΕΛΕΤΗ					
ΕΡΓΟ PROJECT	ΠΡΟΜΕΛΕΤΗ ΒΙΟΛΟΓΙΚΟΥ ΚΑΘΑΡΙΣΜΟΥ ΟΙΚΙΣΜΩΝ ΔΗΜΟΥ ΕΛΙΜΕΙΑΣ					
ΕΡΓΟΔΟΤΗΣ CONTRACTOR	ΔΗΜΟΣ ΕΛΙΜΕΙΑΣ					
ANKO					ΣΥΝΕΡΓΑΤΕΣ	



ΑΠΟ ΤΟ ΕΘΝΙΚΟ ΤΥΠΟΓΡΑΦΕΙΟ
ΚΑΠΟΔΙΣΤΡΙΟΥ 34 * ΑΘΗΝΑ 104 32 * ΤΗΛ. 210 52 79 000 * FAX 210 52 21 004
ΗΛΕΚΤΡΟΝΙΚΗ ΔΙΕΥΘΥΝΣΗ: http://www.et.gr – e-mail: webmaster.et@et.gr